


5000

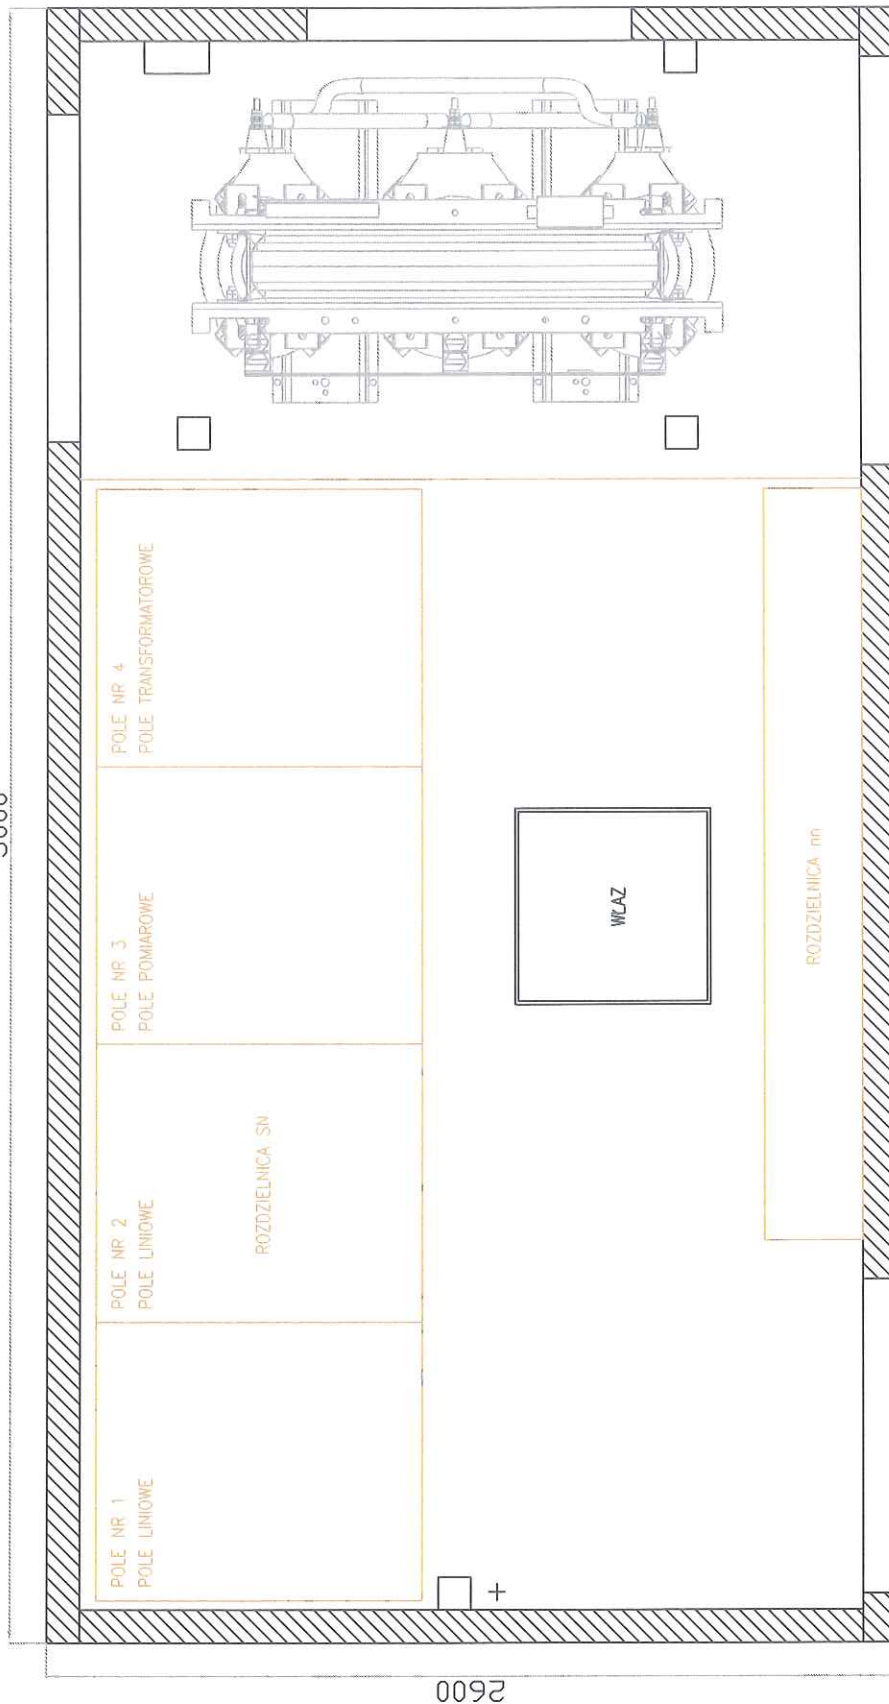

2600

Omilian
Kierownik budowy/robót
Leszek Omilian
POM.0022/OWOE/08

tytuł rys.	RZUT PIONOWY (ROZMIESZCZENIE URZĄDZEŃ)	nr rys.
	Elektromontaż - Lublin Sp.z o.o.	01




Elektromontaž - Lublin Sp.z o.o.

SCHEMAT IDEOWY STACJI

02
nr rys.

ROZDZIELNICA SN

typ RSL 17,5 -3 - L1 L1 P1 T1

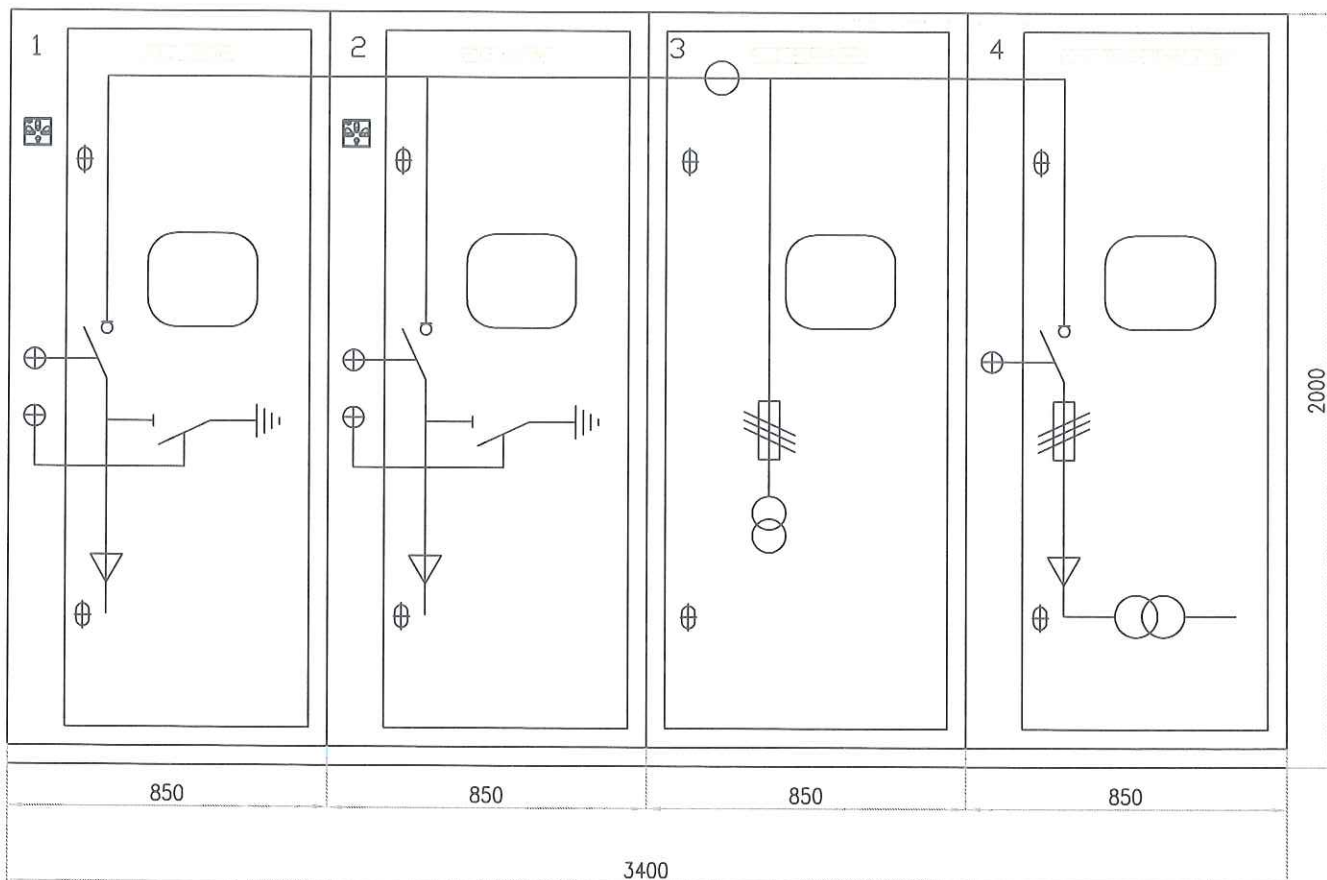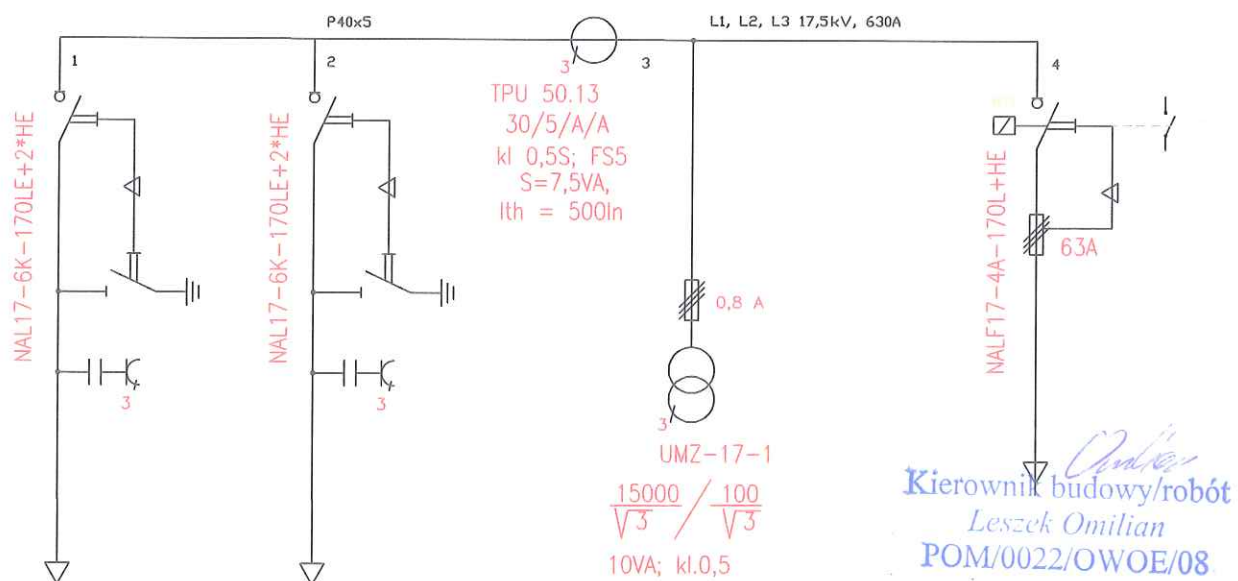

gt.1000

Elektromontaż - Lublin Sp.z o.o.

tytuł rys.


SCHEMAT IDEOWY I WIDOK ROZDZIELNICY SN

nr rys.

03

licznik podstawowy

licznik rezerwowy

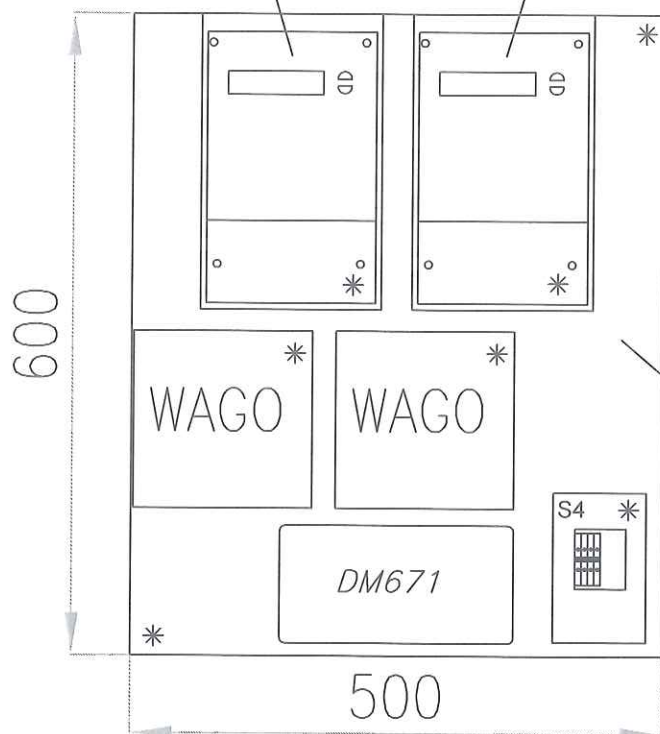

Anwidur gr. 10mm
stały

* – przystosowane do plombowania

Leszek Omilian
Kierownik budowy/robót
Leszek Omilian
POM/0022/OWOE/08

Układ kontroli temp. trafo

