



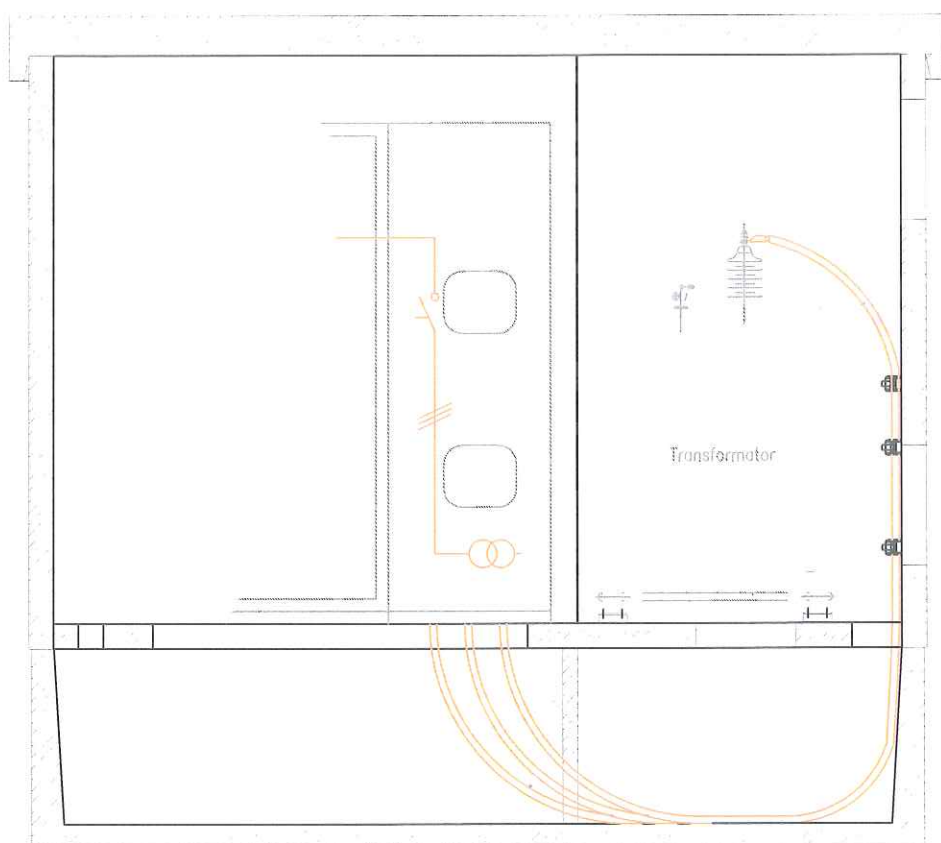

Leszek Omilian
Kierownik budowy/robót
 Leszek Omilian
 POM/0022/OWOE/08.


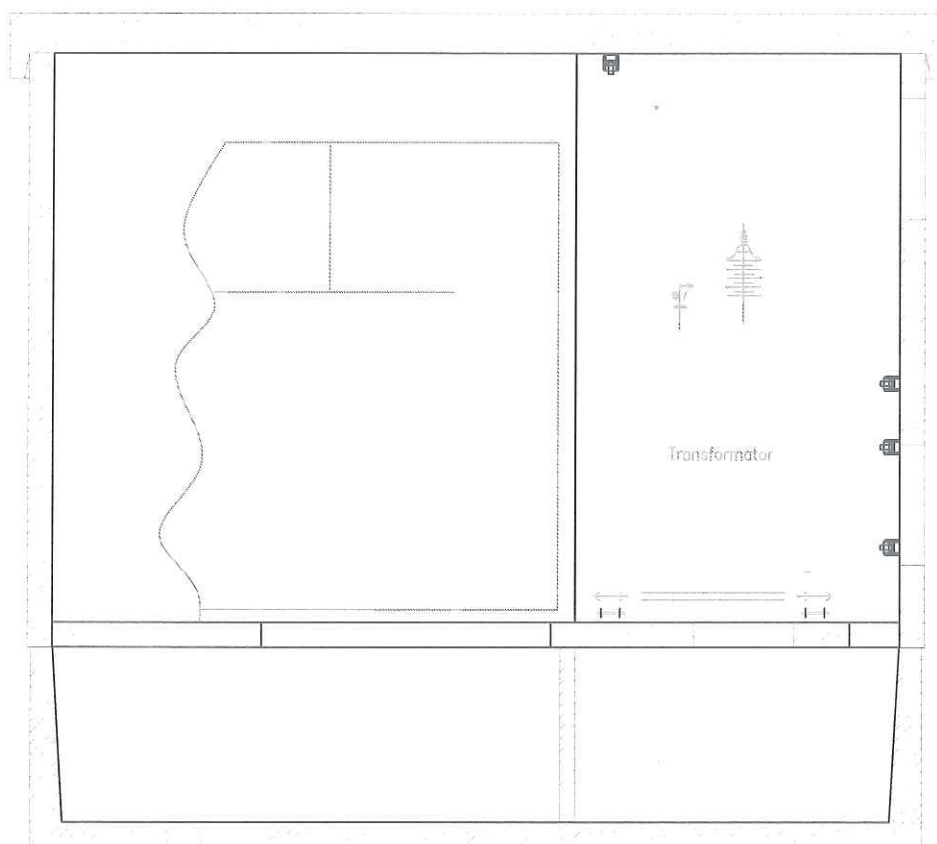


UWAGA !


Dla kabla YKXS 1x240mm²

R₃ min.=414 mm.


Leszek Omilian
Kierownik budowy/robót
Leszek Omilian
POM/0022/OWOE/08.

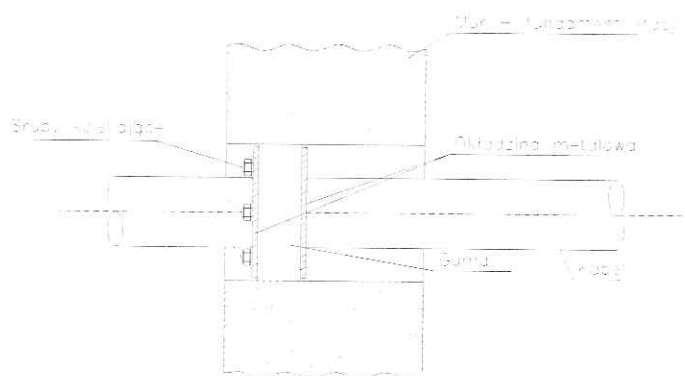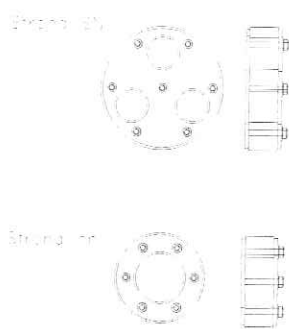


PRZEPUSTY typu AR-L (Elektromontaż Lublin Sp. z o.o.)

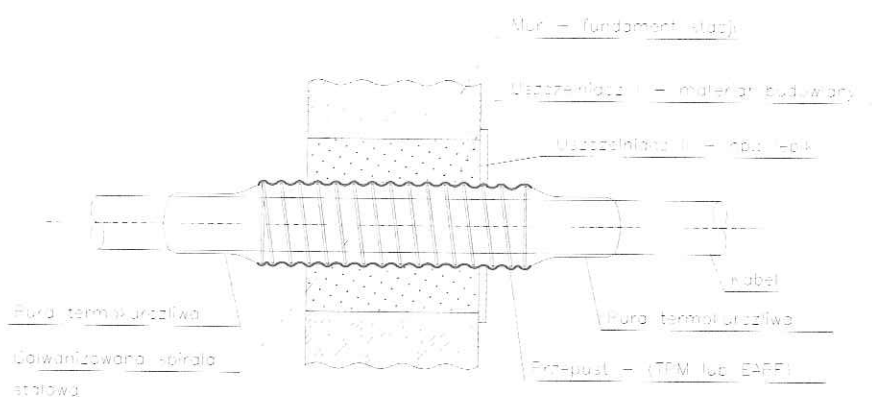

PRZEPUSTY typu TPM (DOT PAFDOL Czatuchów) lub EAPP (Pychem)

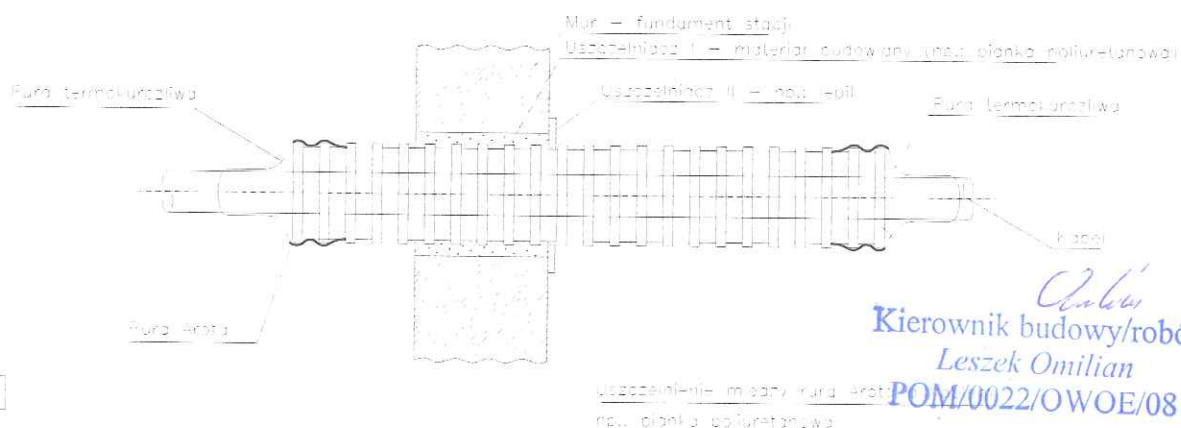

PRZEPUSTY typu Arsta

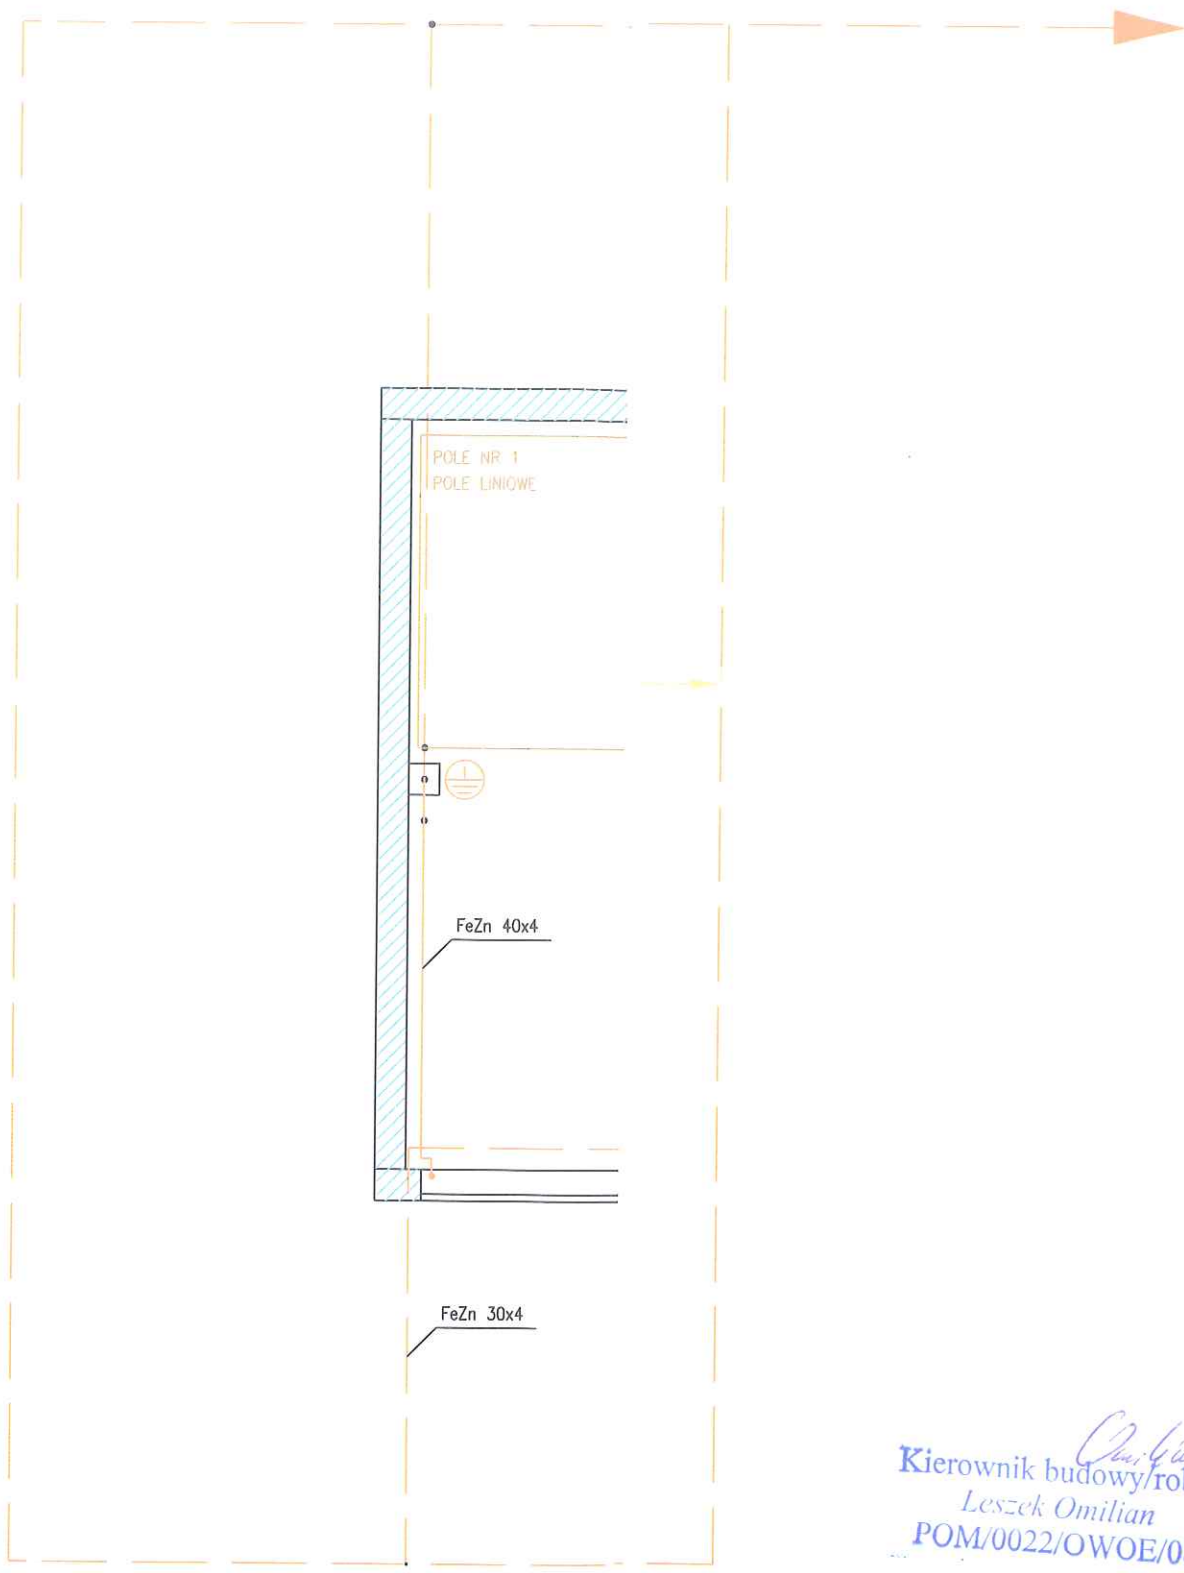

Leszek Omilian
Kierownik budowy/robót
Leszek Omilian
POM/0022/OWOE/08