



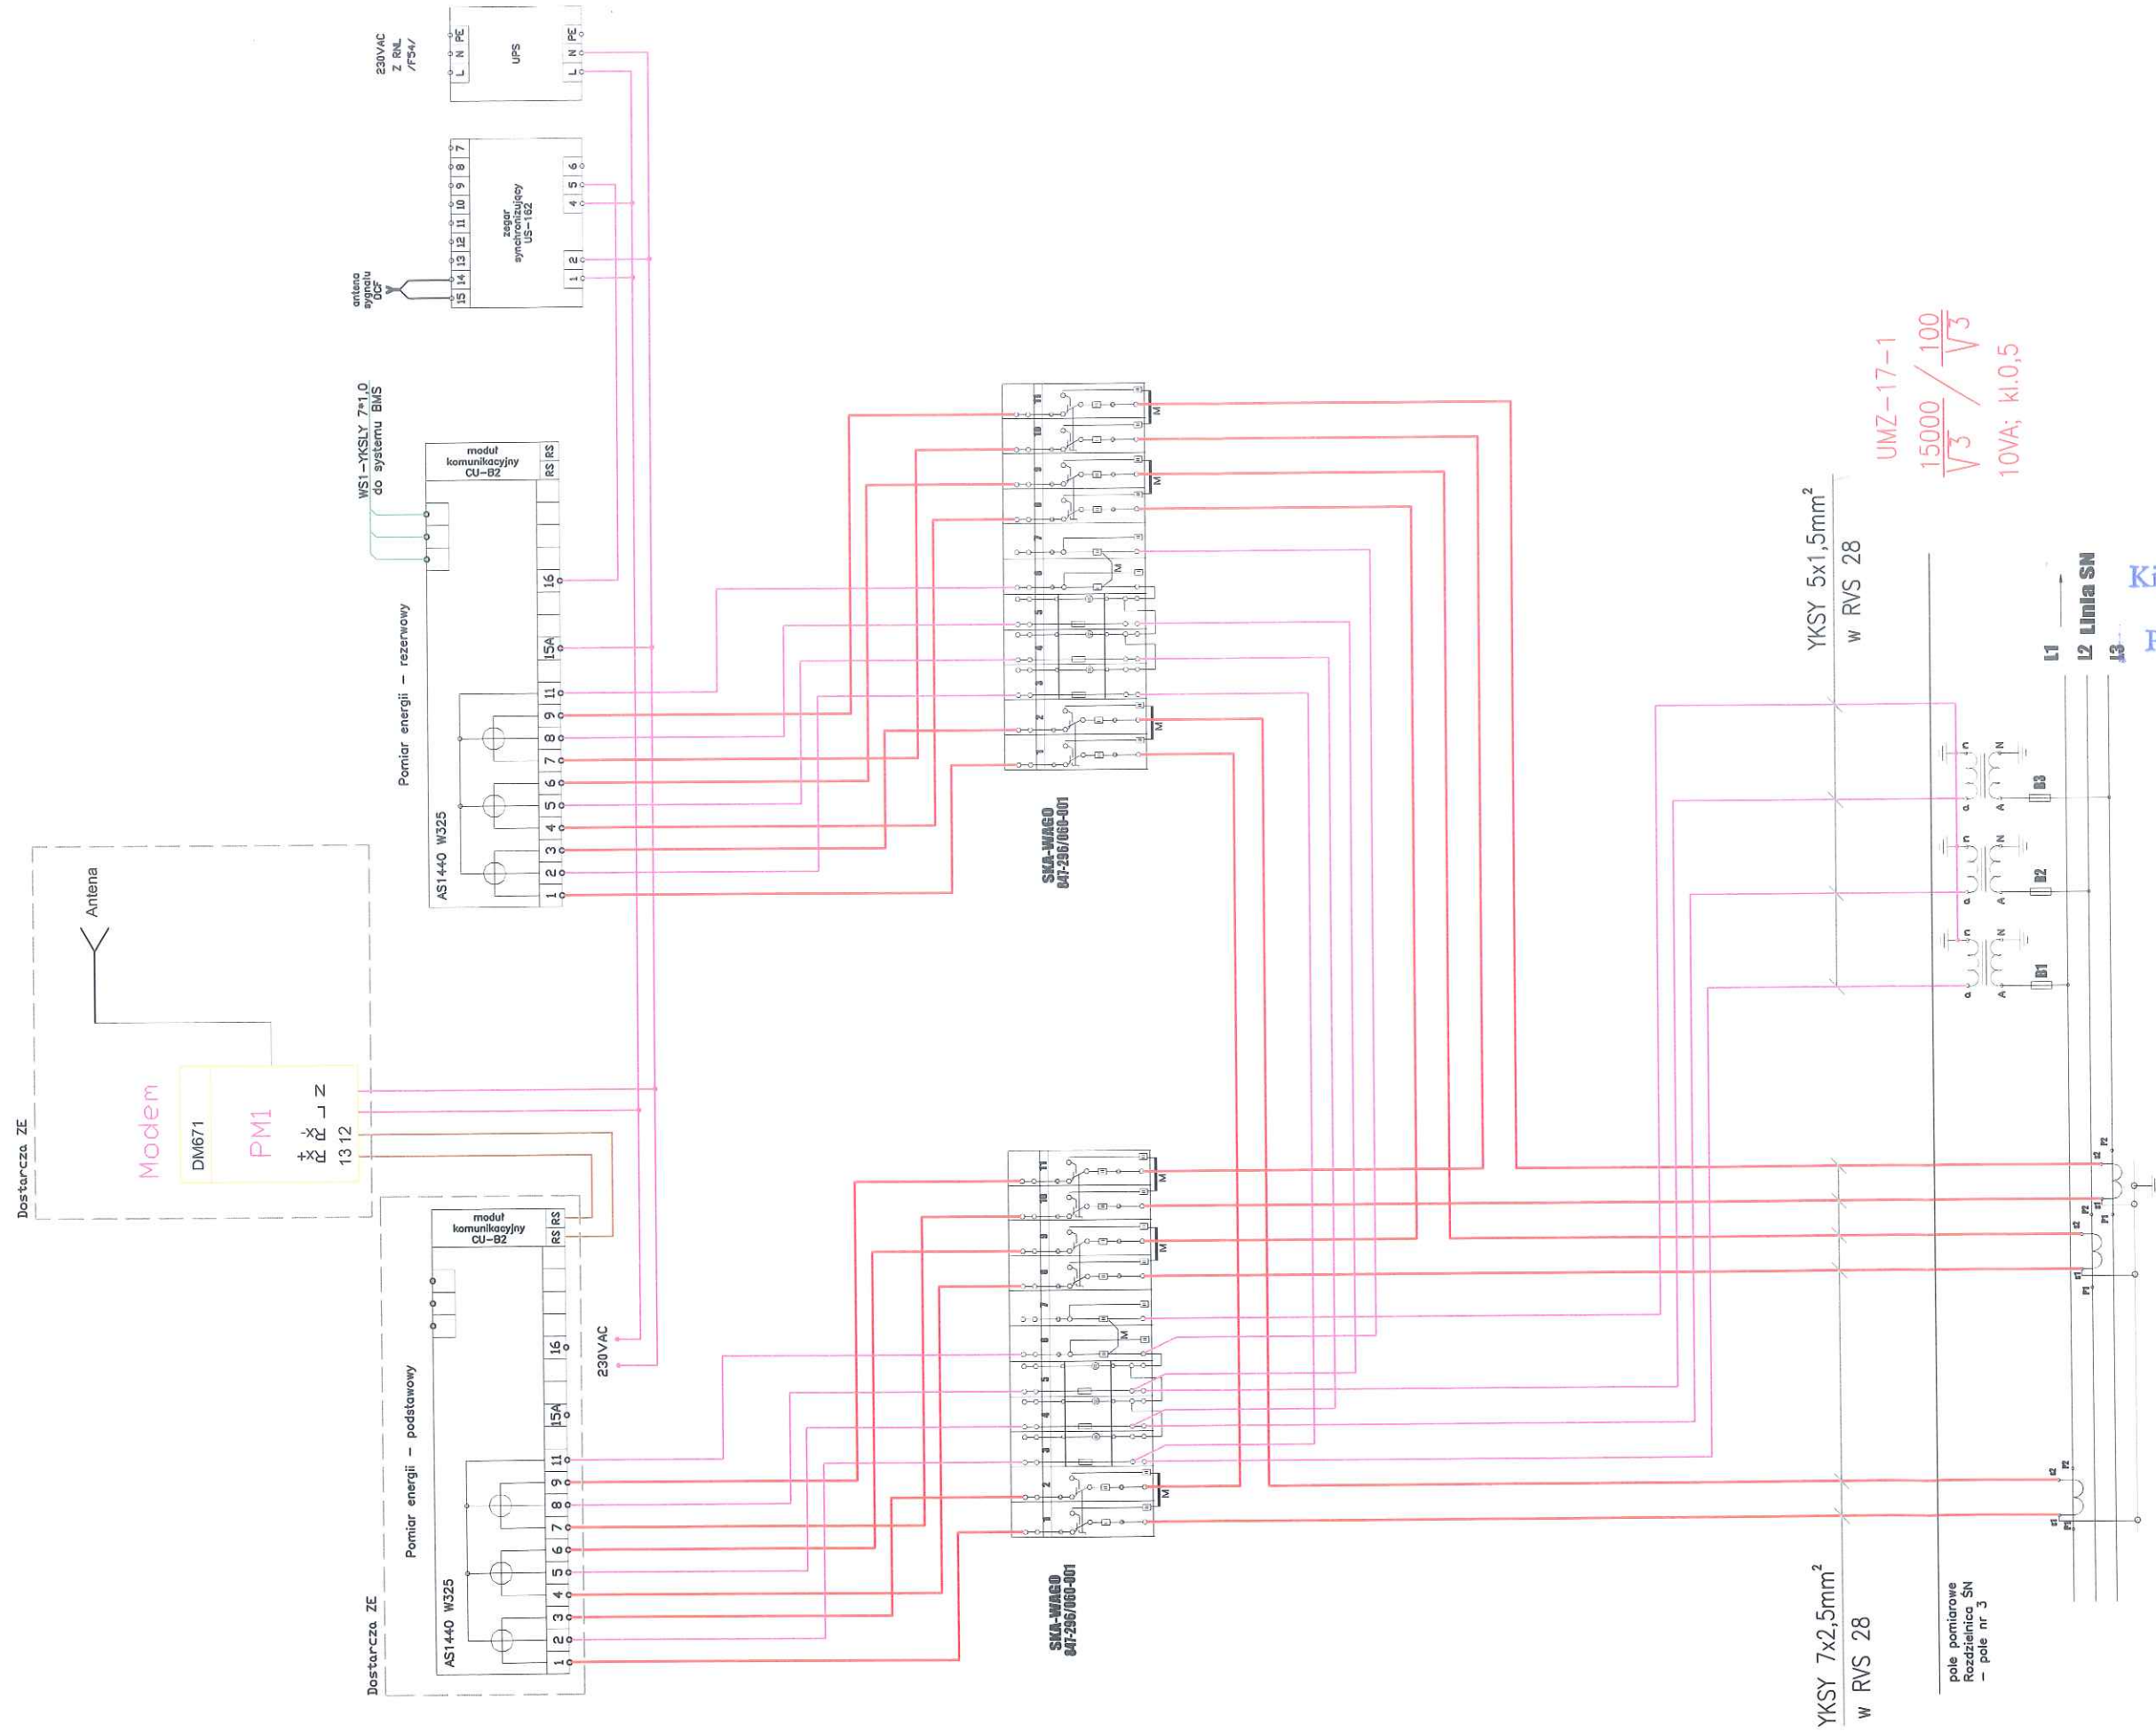


Omilian
Kierownik budowy/robót
Leszek Omilian
POM/0022/OWOE/08

FRONT


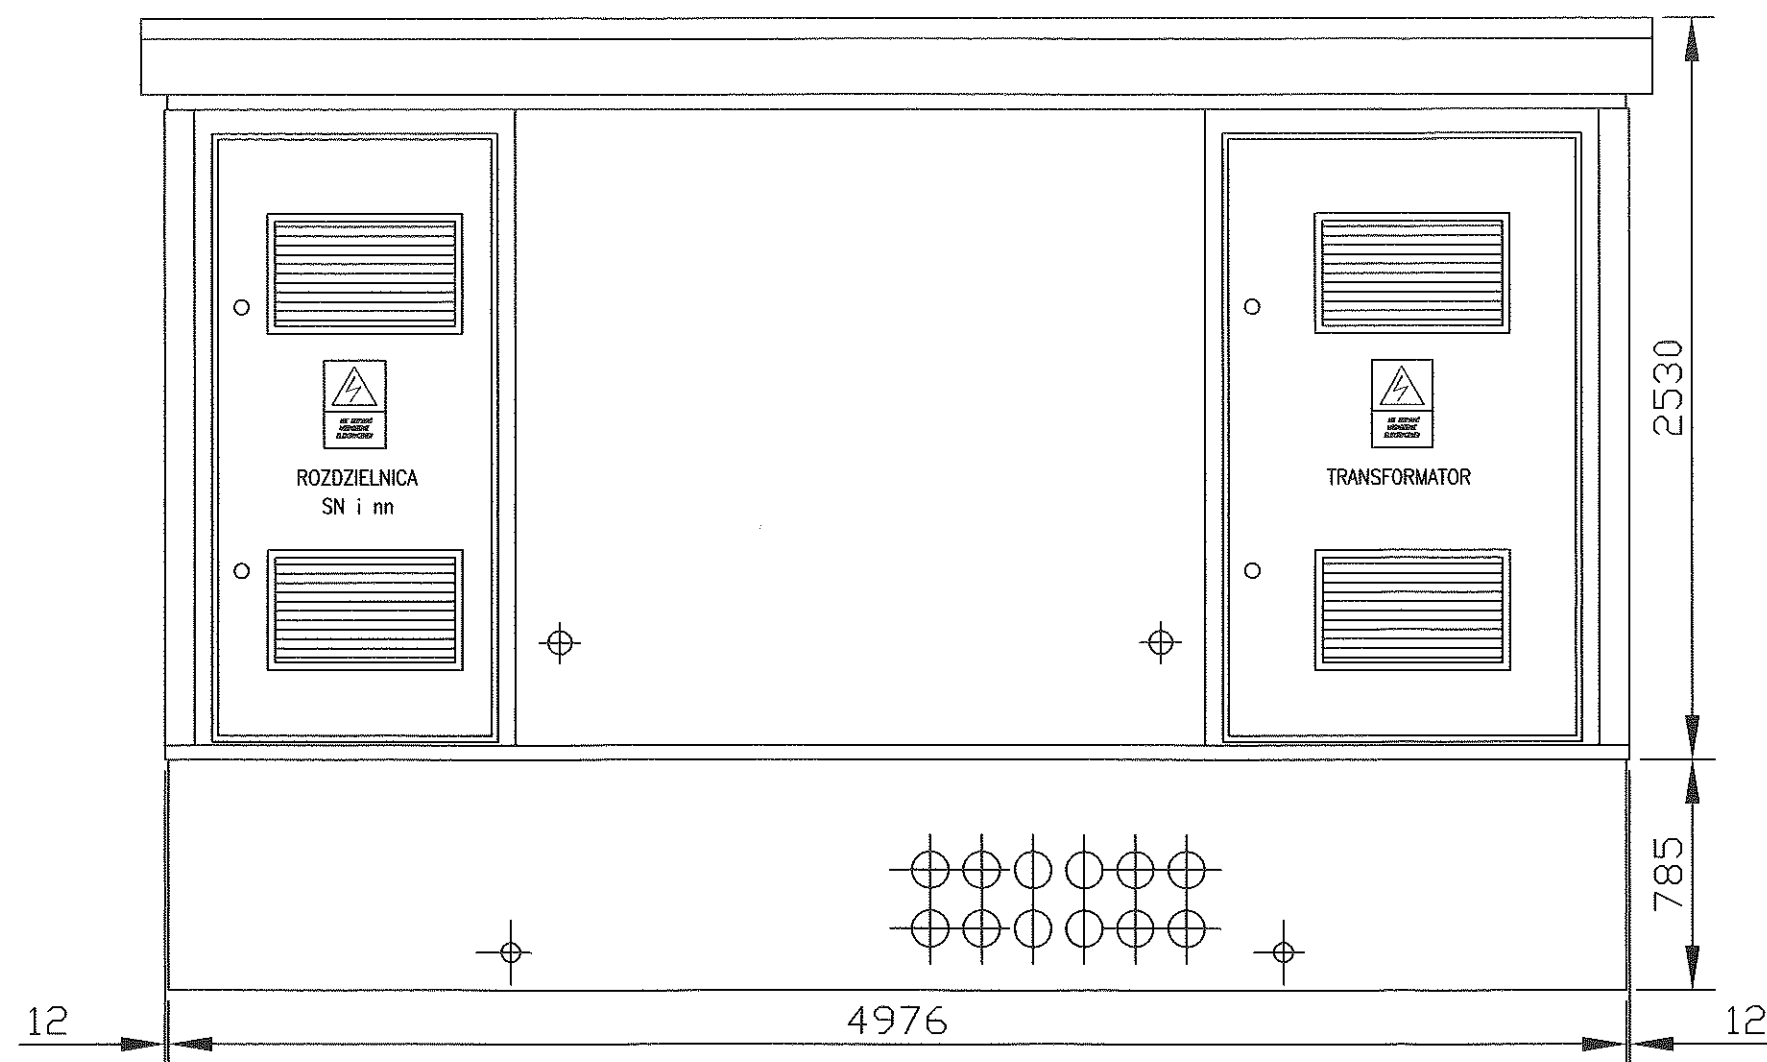


LEWY BOK

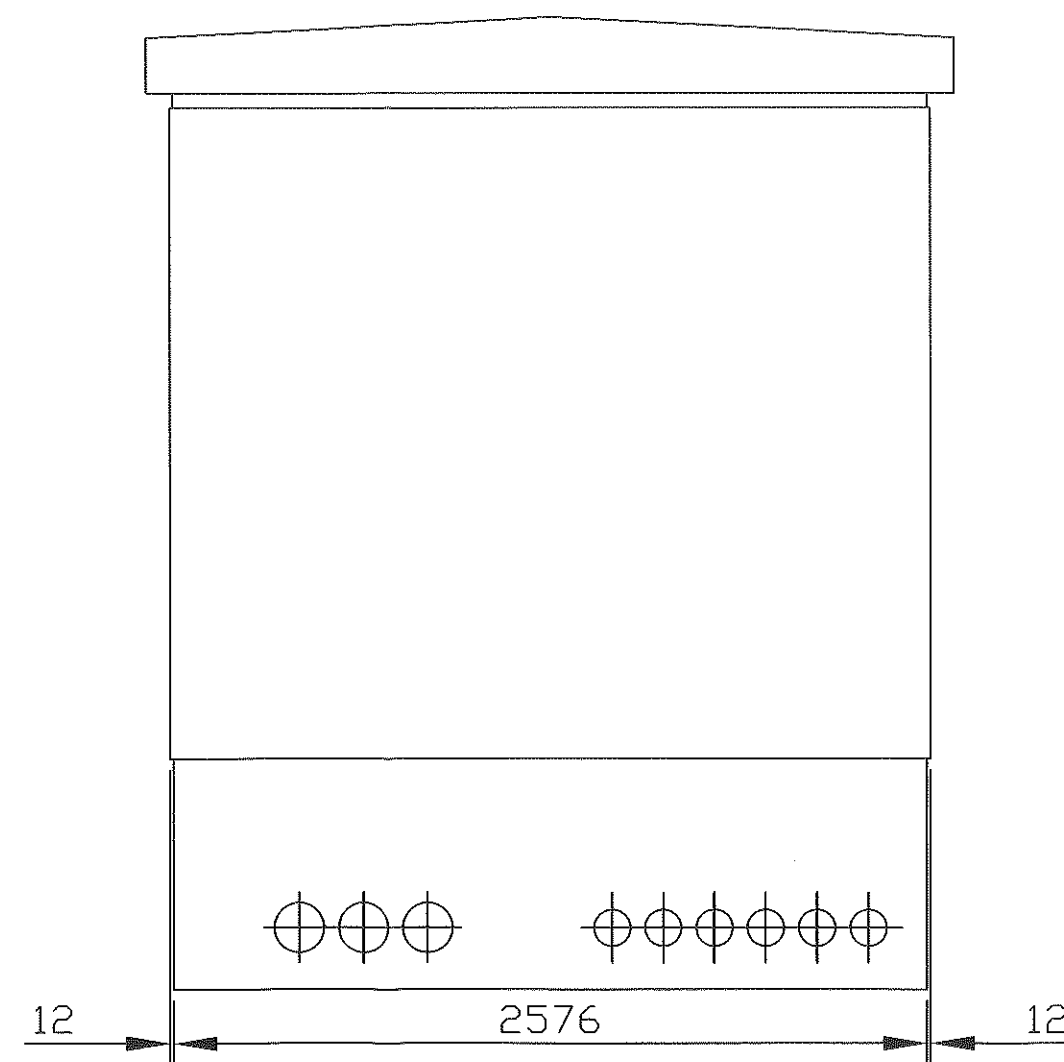

TYŁ

PRAWY BOK

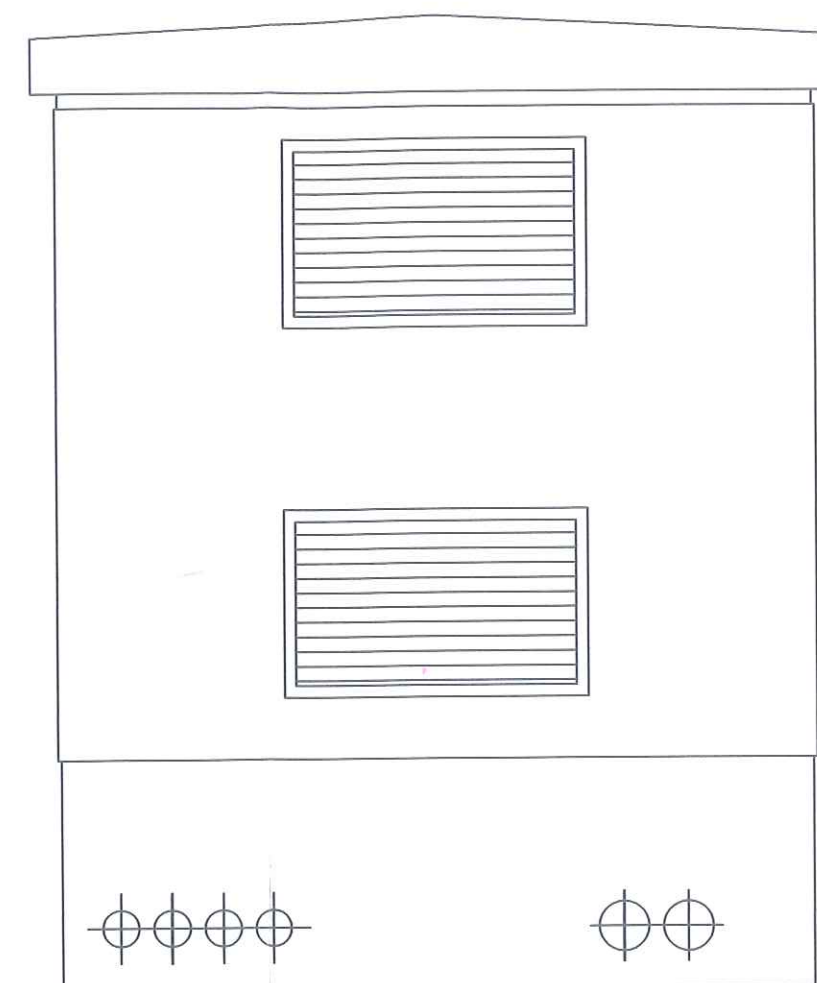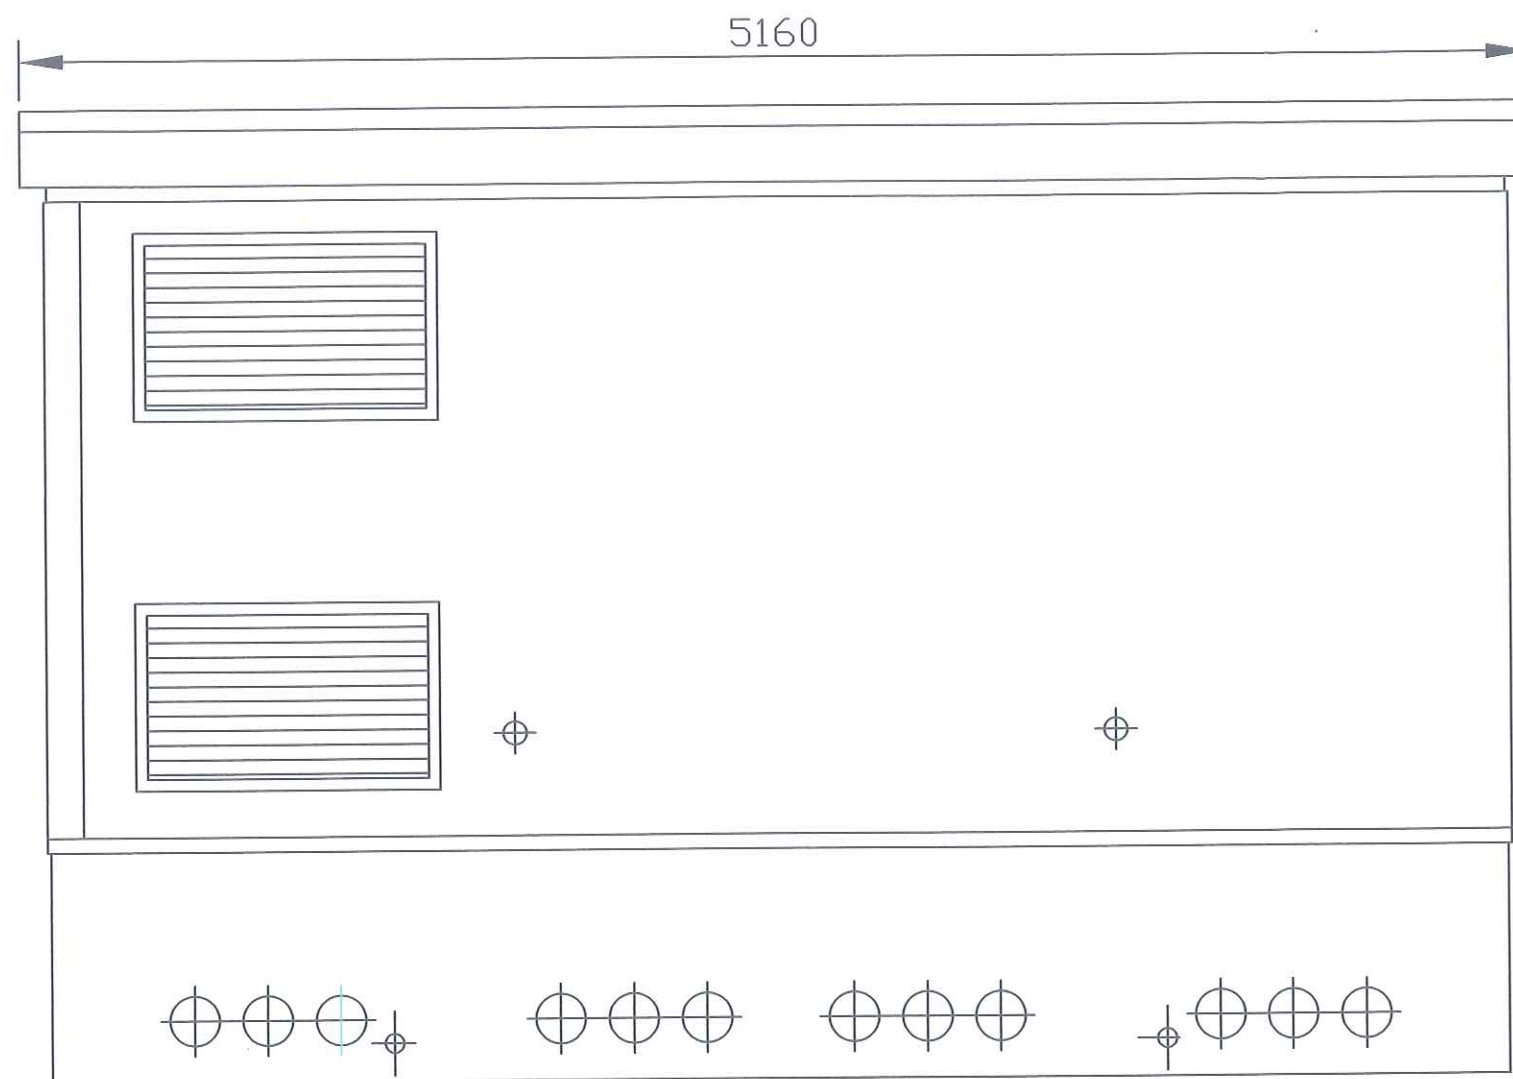

Leszek Omilian
Kierownik budowy/robót
Leszek Omilian
POM/0022/OWOE/08

Elektromontaż - Lublin Sp.z o.o.

ELEWACJE STACJI

tytuł rys.

nr rys.

07