



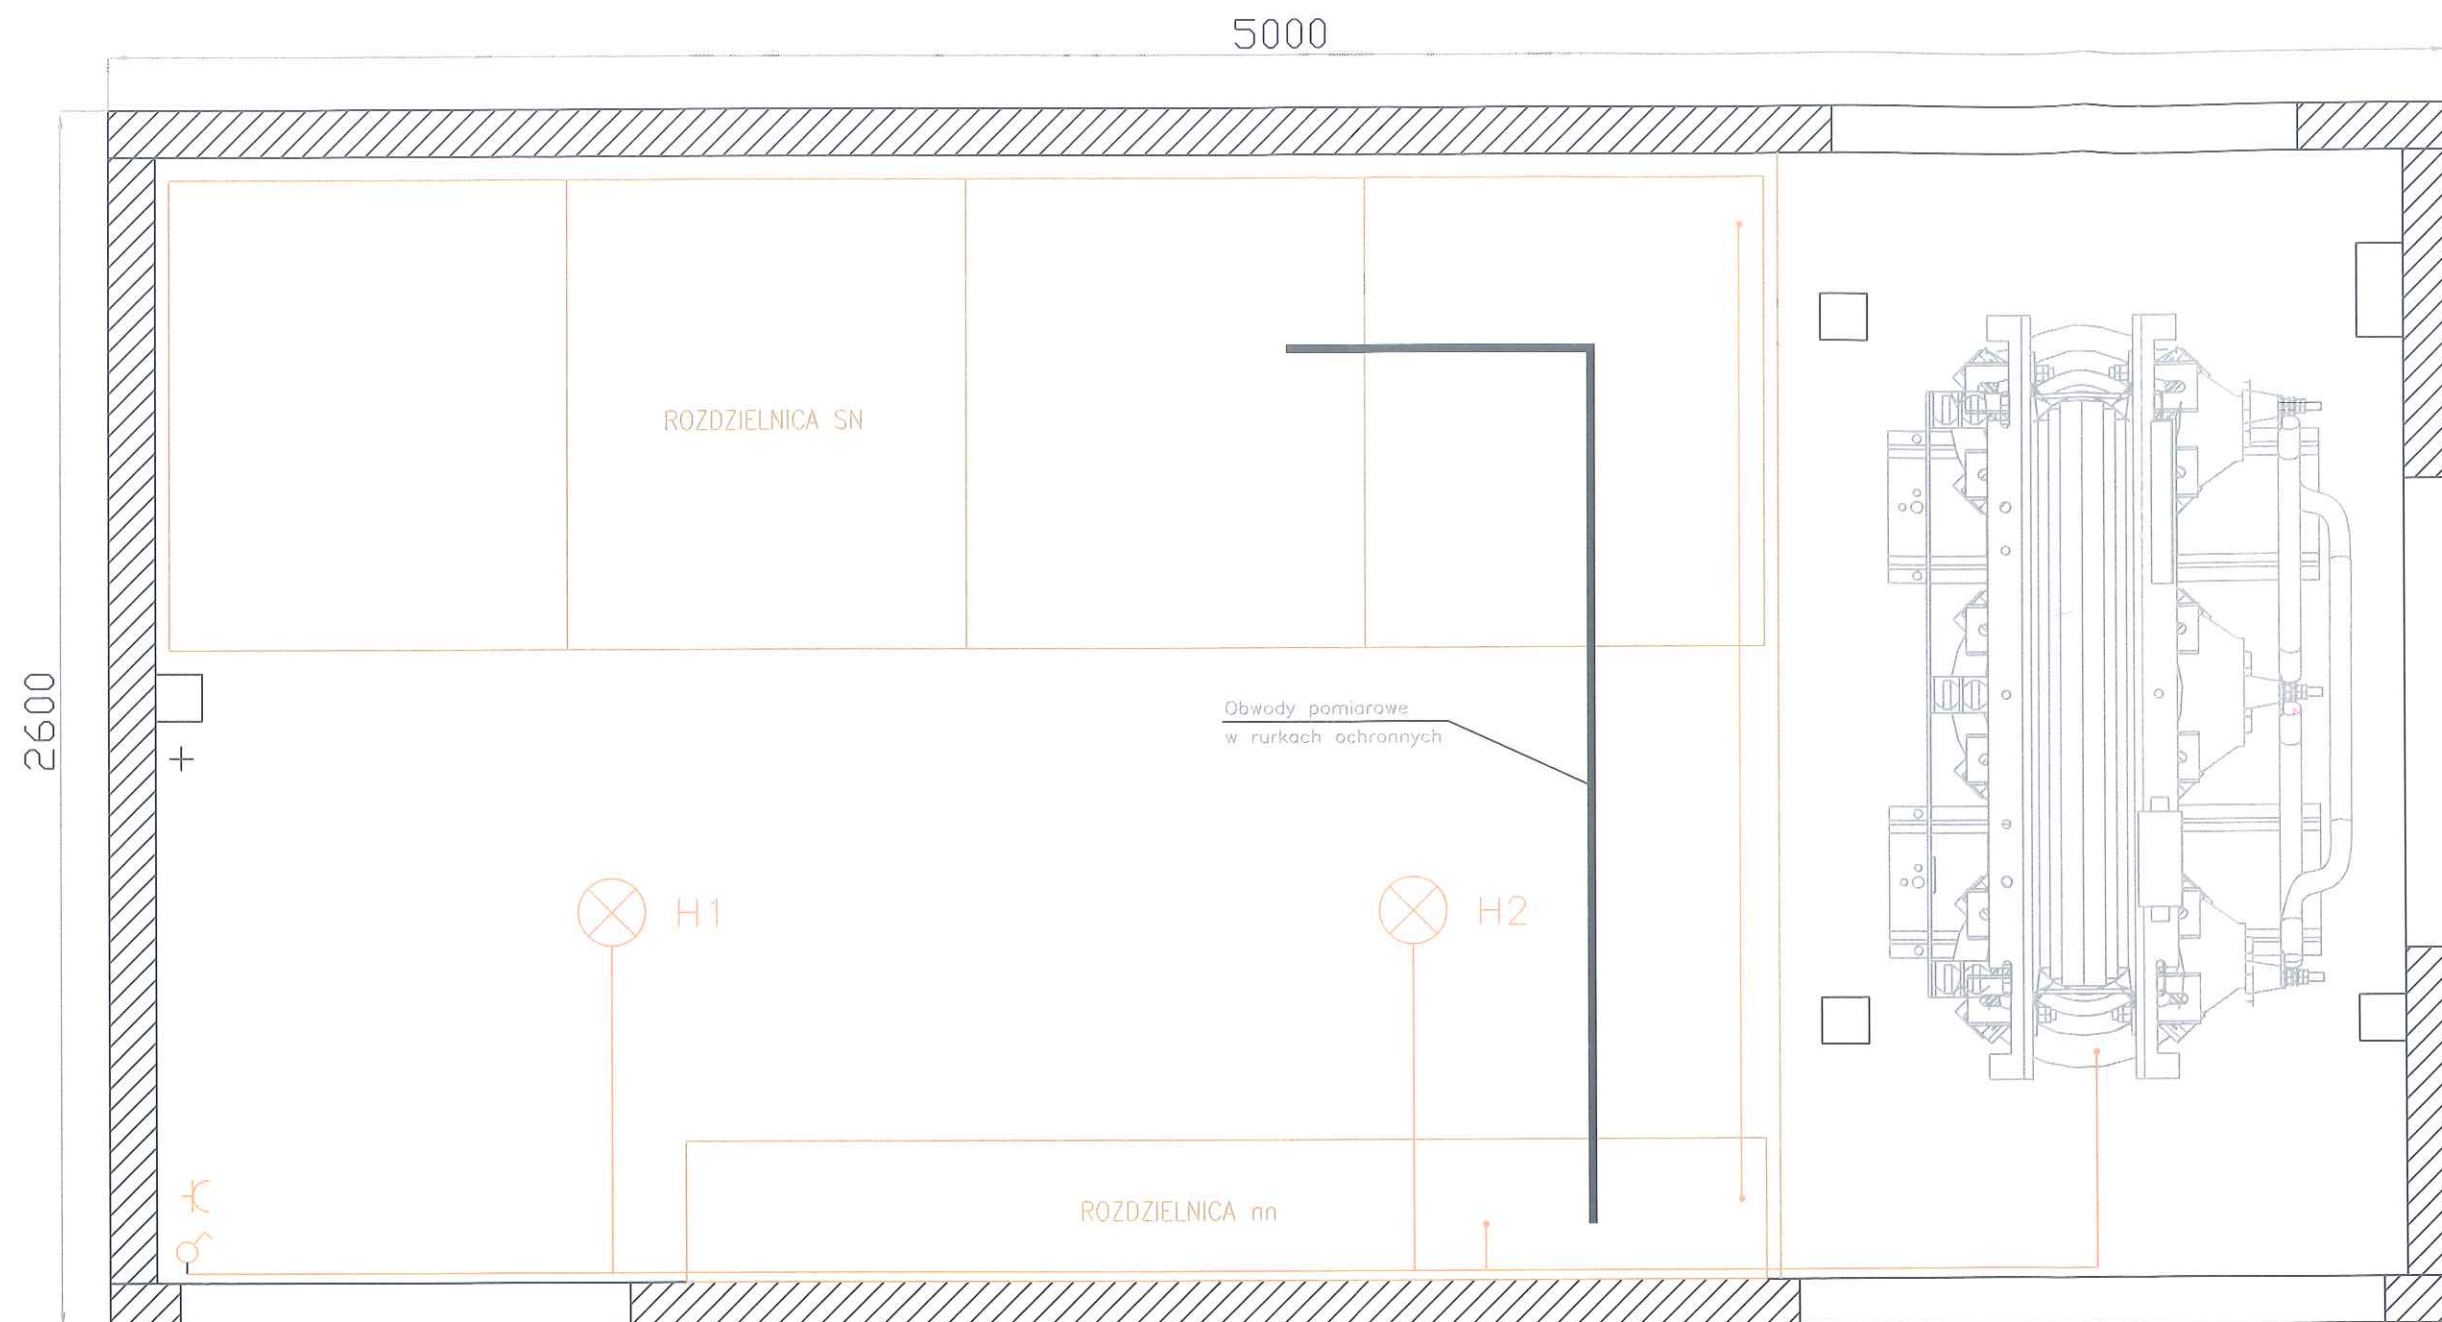

Rozdzielnica nn

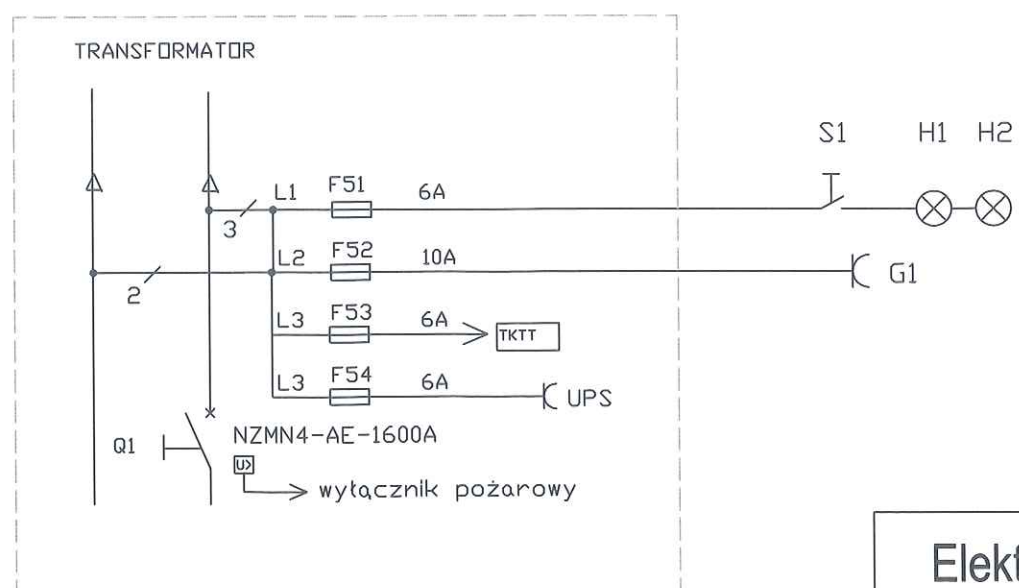

Quality
Kierownik budowy/robót
Leszek Omilian
POM/0022/OWOE/08