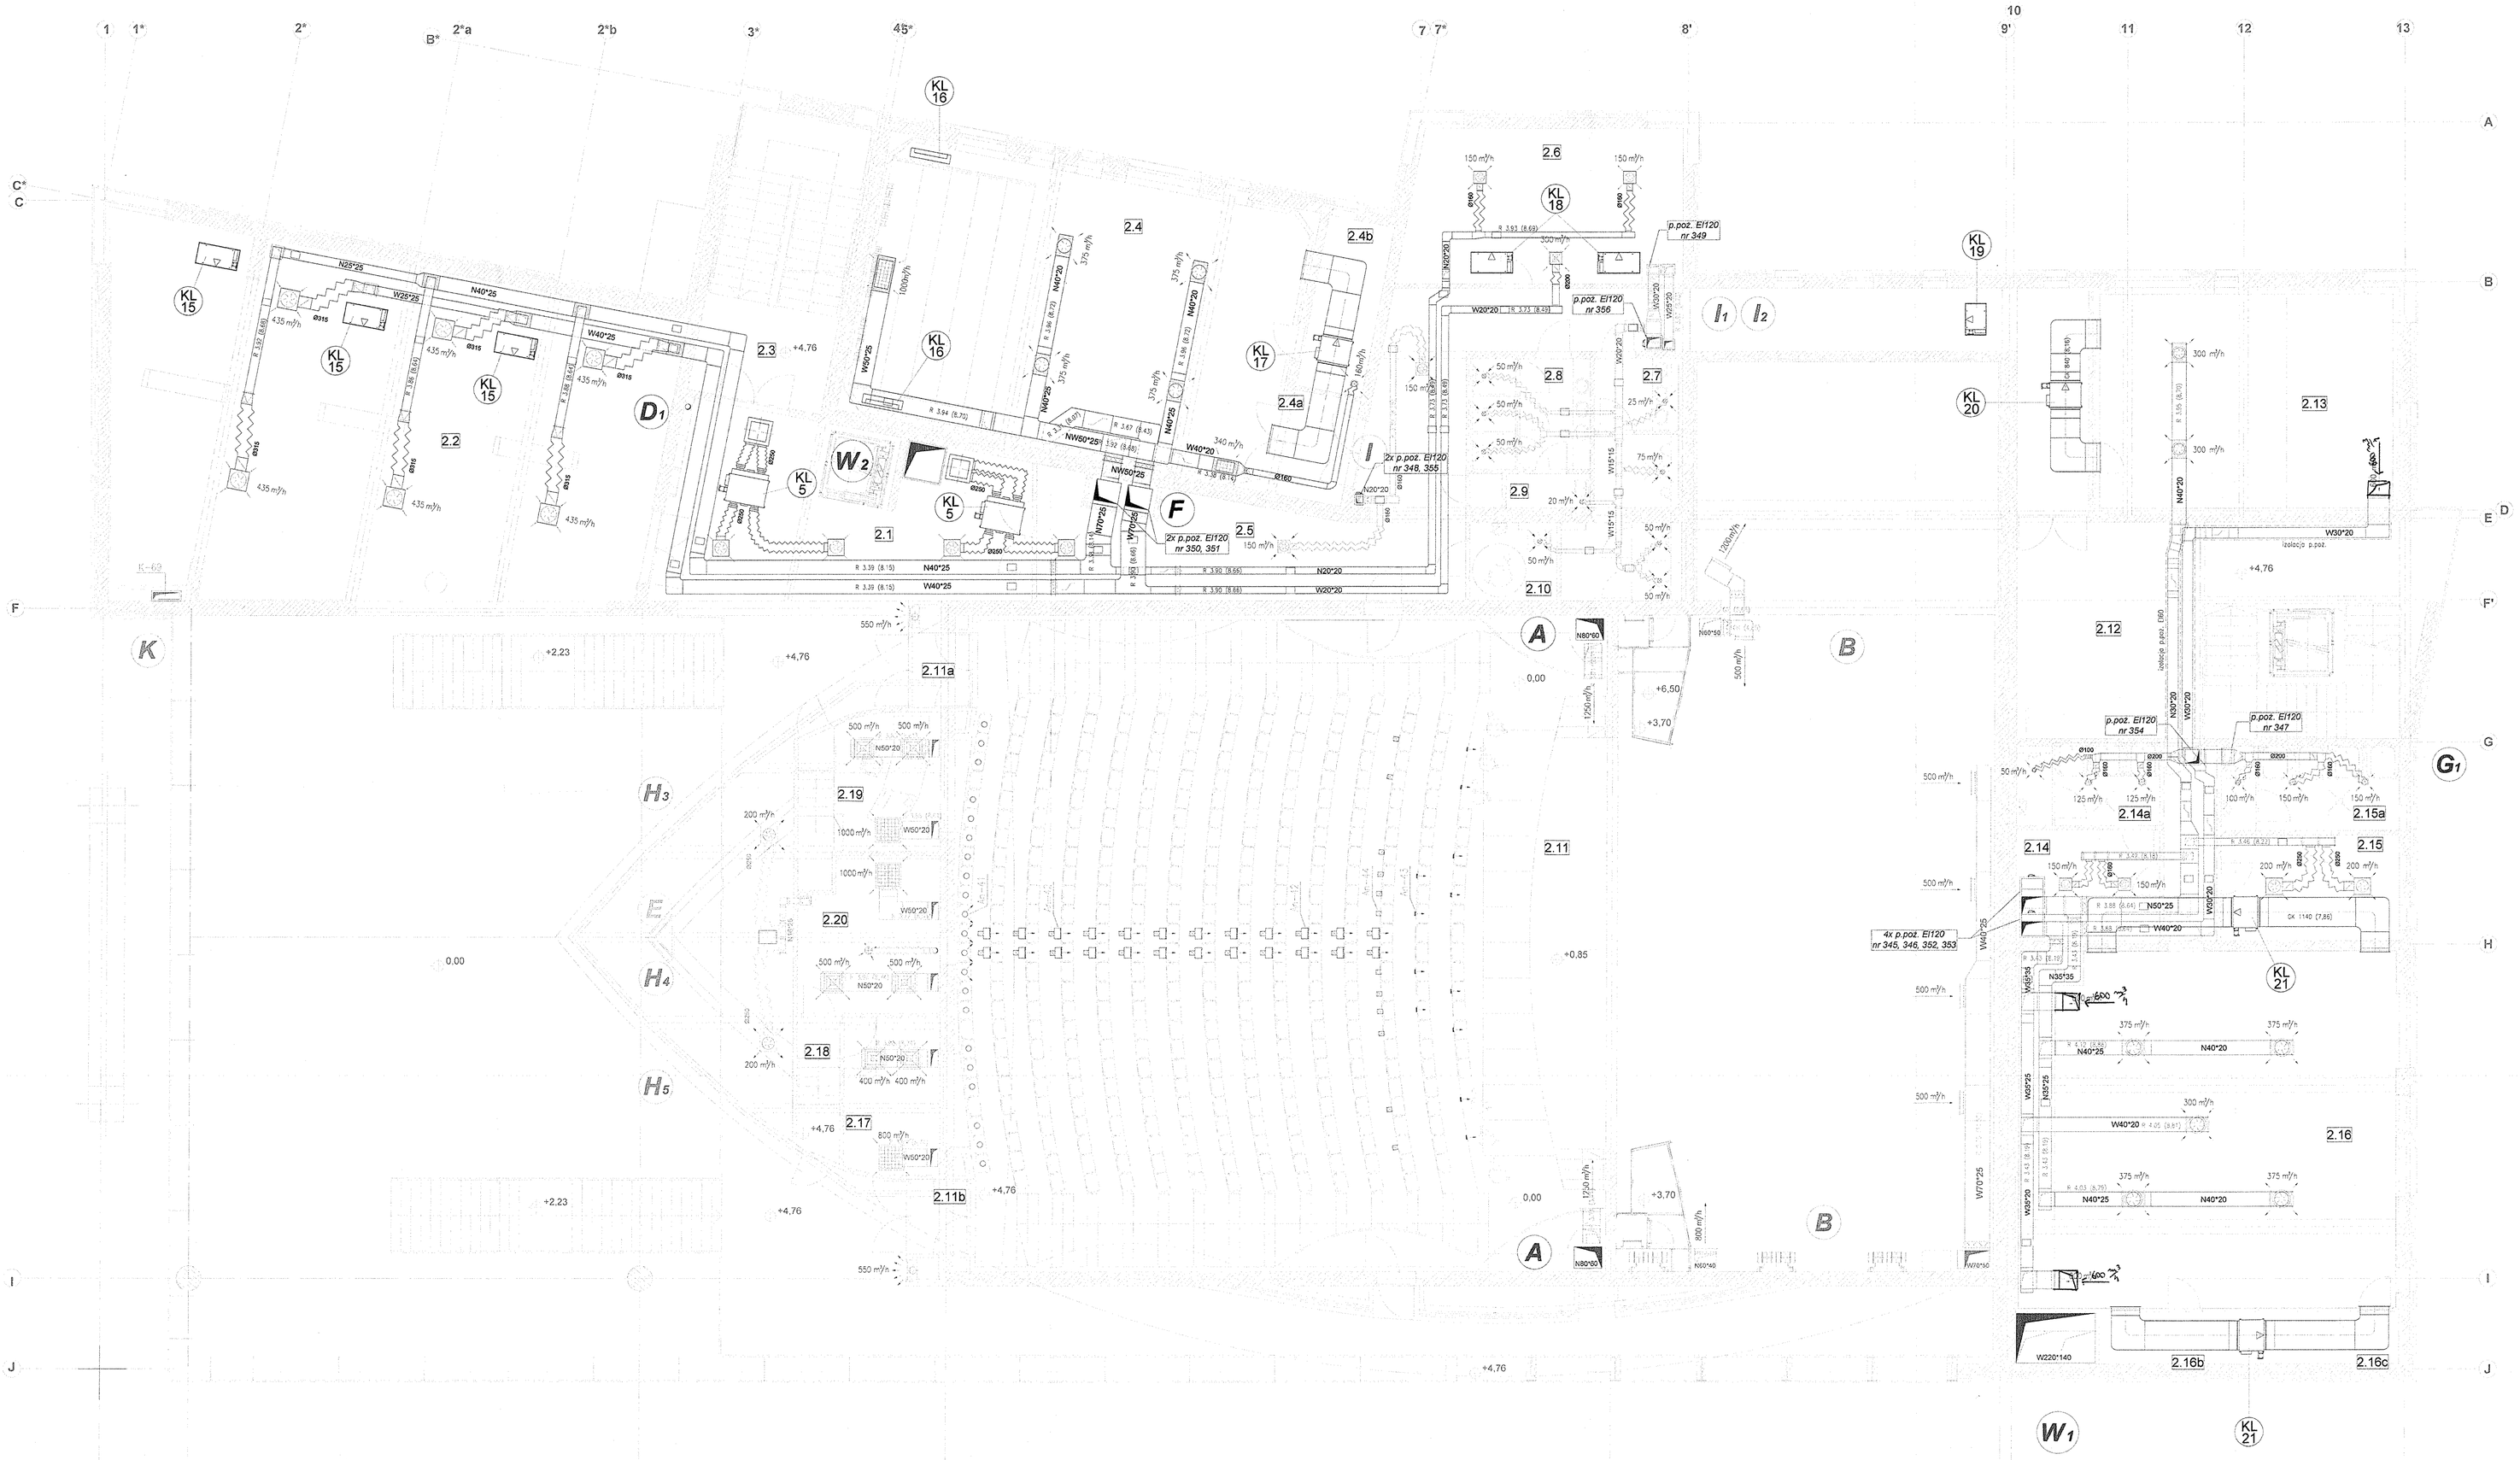

R 3.10 (12.45) - Dół kanału
Rzędna dołu kanału odniesiona do poziomu budynku [m]
Wysokość dołu kanału nad posadzką [m]

OZNACZENIE ZŁADÓW WENTYLACYJNYCH I KLIMATYZACYJNYCH

- **A** - WIDOWNIA
- **B** - SCENA
- **C** - SALA KONFERENCYJNA
- **D** - KAWIARNIA
- **E** - HALL
- **F** - PRACOWNIE
- **G** - GARDEROBY, BIURA
- **H** - OPERATORZY
- **I** - KOMUNIKACJA, WC, POM.TECHNICZNE
- **J** - PIWNICE
- **K** - PARKING PODZIEMNY
- **N1 N2** - ZBIORCZE KANAŁY NAWIEWNE
- **W1 W2** - ZBIORCZE KANAŁY WYWIEWNE
- **Rewizja na kanale**
- **Rewizja w suficie - dojście do kanału**

OSPRZĘT ŁADÓW

- klapa p.poż. o odporności EI120 okrągła, prostokątna
- przepustnica regulacyjna wielopłaszczyznowa bez /z napędem
- przepustnica regulacyjna typu "Iris" dla przewodów okrągłych
- kratka prostokątna nawiewna / wywiewna - montaż w króćcu kanałowym kołnierzowym
- kratka prostokątna nawiewna / wywiewna - montaż bezpośrednio na kanale okrągłym
- anemostat sufitowy wirowy nawiewny/wywiewny - montaż w skrzynce rozprężnej bądź bezpośrednio na kanale
- anemostat sufitowy/ścienny okrągły nawiewny/wywiewny - montaż bezpośrednio na kanale
- anemostat sufitowy czterokierunkowy nawiewny/wywiewny - montaż w skrzynce rozprężnej bądź bezpośrednio na kanale
- nawiewnik wypotowy, prostokątny - montaż ścienny

URZĄDZENIA CHŁODZĄCE

KL klimakonwektory chłodzące zasilane wodą lodową z układu centralnego

2.1	KOMUNIKACJA
2.2	GALERIA
2.3	KLATKA SCHODOWA nr 1
2.4	SALA PRÓB CHÓRU
2.4a	ŚLUZA
2.4b	SZATNIA
2.5	KOMUNIKACJA
2.6	PRACOWNIA KOMPUTEROWA
2.7	W.C.MĘSKI
2.8	W.C.DAMSKI
2.9	POM.GOSPODARCZE
2.10	W.C. INWALIDY
2.11	S. WIELFUNKCYJNA - WIDOWNIA
2.11a	PRZEDSIONEK
2.11b	PRZEDSIONEK
2.12	KLATKA SCHODOWA nr 2
2.13	SALA PRÓB TEATRU
2.14	SZATNIA
2.14a	NATRYSKI +WC
2.15	SZATNIA
2.15a	NATRYSKI + WC
2.16	SALA PRÓB BALETU
2.16a	KORYTARZ
2.16b	MAGAZYN PODRĘCZNY
2.16c	MAG. SPRZĘTU MUZYCZN.
2.17	KABINA OŚWIETLENIOWA
2.18	PRZEDSIONEK
2.19	ELEKTROAKUSTYK
2.20	KABINA PROJEKCYJNA

Kwalifikuję wprowadzone zmiany jako nieistotne odstąpienie od zatwierdzonego projektu budowlanego

DOKUMENTACJA POWYKONAWCZA

OBIEKT :	WIELOFUNKCYJNE CENTRUM KULTURY W WEJHEROWIE
ADRES :	WEJHEROWO UL.SOBIESKIEGO / HALLERA
INWESTOR :	GMINA MIASTO WEJHEROWO PL. J. WEJHERA

EIFFAGE BUDOWNICTWO

Eiffage Budownictwo Mitex - Oddział Centrum
02-676 Warszawa ul. Postępu 5c
tel.:+48 (22) 568 48 00;
e-mail: biuro@budownictwo.eiffage.pl

Imtech Polska Sp. z o.o.
al. Jerozolimskie 162 Tel.: +48(22)5070710
02-342 Warszawa Fax: +48(22)5070713
http://www.imtech.pl e-mail:office@imtech.pl

FAZA PROJEKTU :	Projekt powykonawczy		branża: Sanitarna
NAZWA RYSUNKU :	Instalacja wentylacji RZUT 1 PIĘTRA		data opr.: 09.2012
imię i nazwisko		nr uprawnień	podpis
OPRACOWAŁ :	mgr inż. Wojciech Koczergo		nr rysunku: 3
SPRAWDZIŁ :	mgr inż. Paweł Siwik uprawnienia budowlane do projektowania bez ograniczeń w specjalności instalacyjnej w zakresie sieci, instalacji i urządzeń cieplnych, wentylacyjnych, gazowych, wodociągowych i kanalizacyjnych nr MAZ/0214/POOS/08		skala: 1:100