B - B

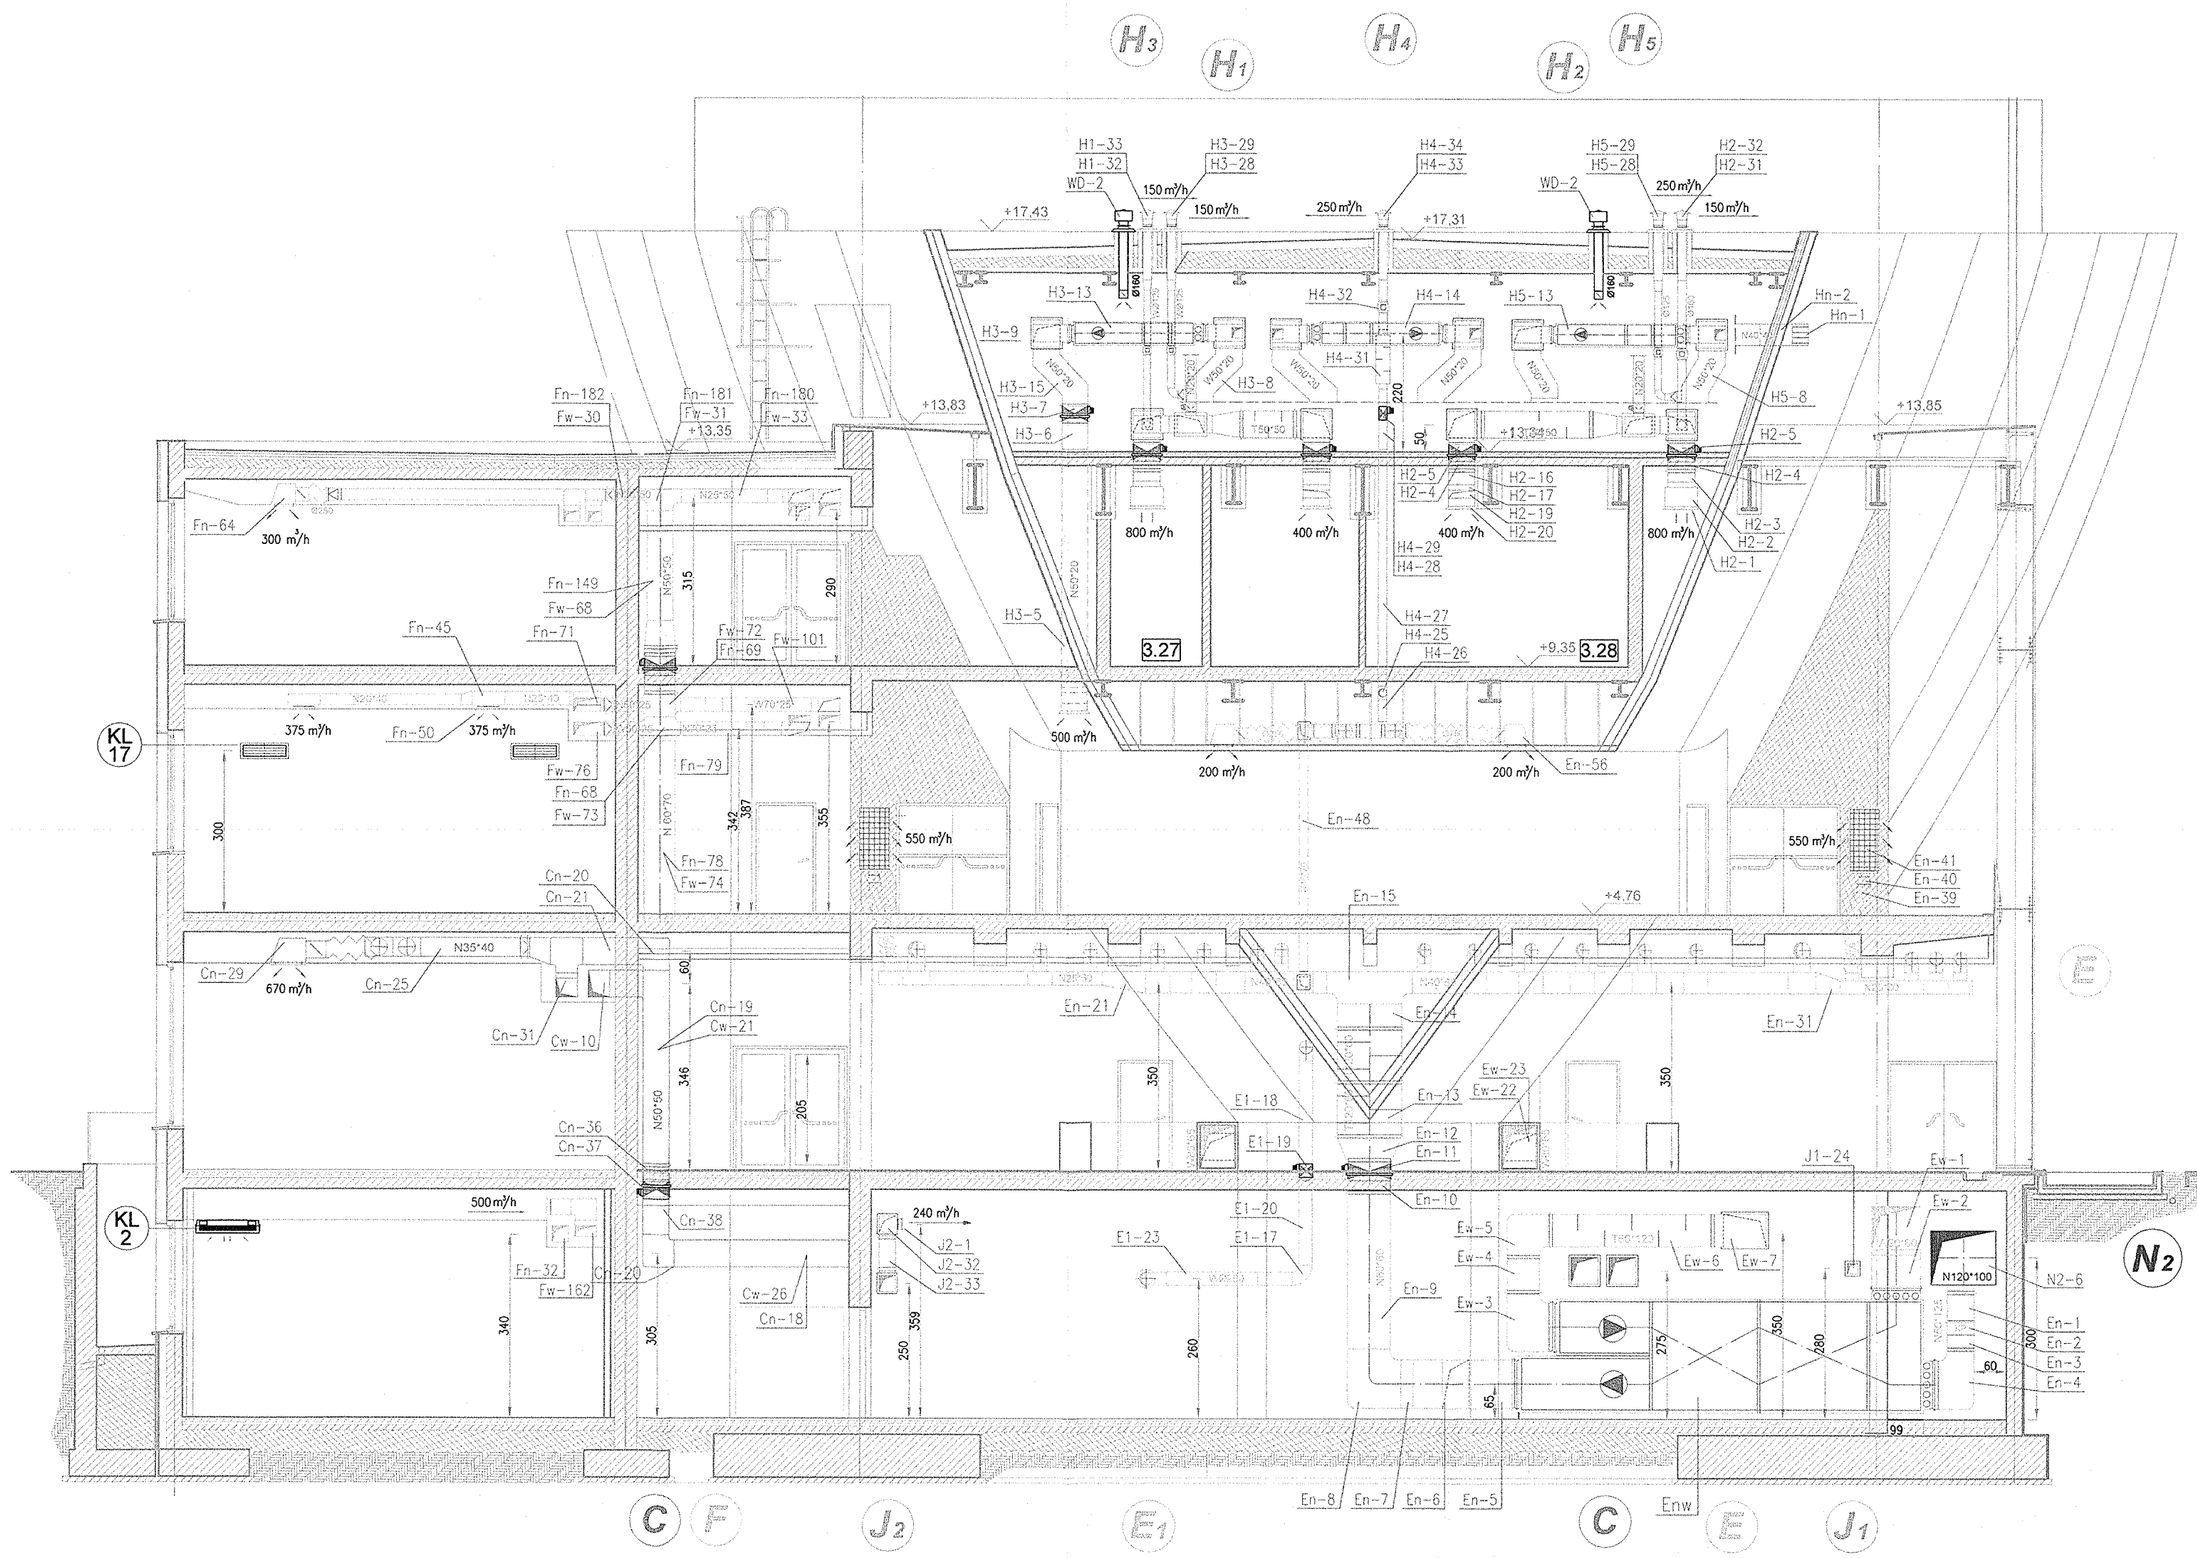

OZNACZENIE ZŁADÓW WENTYLACYJNYCH I KLIMATYZACYJNYCH

- **A** - *WIDOWNIA*
- **B** - *SCENA*
- **C** - *SALA KONFERENCYJNA*
- **D** - *KAWIARNIA*
- **E** - *HALL*
- **F** - *PRACOWNIE*
- **G** - *GARDEROBY, BIURA*
- **H** - *OPERATORZY*
- **I** - *KOMUNIKACJA, WC, POM.TECHNICZNE*
- **J** - *PIWNICE*
- **K** - *PARKING PODZIEMNY*
- **N1 N2** - *ZBIORCZE KANAŁY NAWIEWNE*
- **W1 W2** - *ZBIORCZE KANAŁY WYWIEWNE*

OSPRZĘT ZŁADÓW

- klapa p.poż. o odporności EI120 okrągła, prostokątna
- przepustnica regulacyjna wielopłaszczyznowa bez /z napędem
- przepustnica regulacyjna typu "Iris" dla przewodów okrągłych
- kratka prostokątna nawiewna / wywiewna - montaż w króćcu kanałowym kołnierzowym
- kratka prostokątna nawiewna / wywiewna - montaż bezpośrednio na kanale okrągłym
- anemostat sufitowy wirowy nawiewny/wywiewny - montaż w skrzynce rozprężnej bądź bezpośrednio na kanale
- anemostat sufitowy/ścienny okrągły nawiewny/wywiewny - montaż bezpośrednio na kanale
- anemostat sufitowy czterokierunkowy nawiewny/wywiewny - montaż w skrzynce rozprężnej bądź bezpośrednio na kanale
- nawiewnik wyporowy, prostokątny - montaż ścienny

URZĄDZENIA CHŁODZĄCE

KL klimakonwektory chłodzące zasilane wodą lodową z układu centralnego

DOKUMENTACJA POWYKONAWCZA

Kwalifikuję wprowadzone zmiany jako nieistotne odstąpienie od zatwierdzonego projektu budowlanego

OBIEKT :	WIELOFUNKCYJNE CENTRUM KULTURY W WEJHEROWIE
ADRES :	WEJHEROWO UL.SOBIESKIEGO / HALLERA
INWESTOR :	GMINA MIASTO WEJHEROWO PL. J. WEJHERA

EIFFAGE BUDOWNICTWO MITEX
Eiffage Budownictwo Mitex - Oddział Centrum
02-676 Warszawa ul. Postępu 5a
tel.:+48/22/566 49 00;
e-mail: biuro@budownictwo.eiffage.pl

Imtech
Imtech Polska Sp. z o.o.
al. Jerozolimskie 162 Tel.: +48222103710
02-342 Warszawa Fax: +48222103713
http://www.imtech.pl e-mail:office@imtech.pl

FAZA PROJEKTU :	Projekt powykonawczy	branża: Sanitarna
NAZWA RYSUNKU	**Instalacja wentylacji** PRZEKRÓJ B-B	data opr.: 09.2012

	imię i nazwisko	nr uprawnień	podpis
OPRACOWAŁ :	mgr inż. Wojciech Koczergo		
SPRAWDZIŁ.:	mgr inż. Paweł Si... uprawnienia budowlane do p...ktowania bez ograniczeń w specjalności instalacyjnej w zakresie sieci, instalacji i urządzeń cieplnych, wentylacyjnych, gazowych, wodociągowych i kanalizacyjnych nr MAZ/0214/PO...		

nr rysunku: **8**

skala: 1:100